







TECKENFÖRKLARING

-  PARKERINGSPLATS
-  MOTORVÄRMARE
-  RÄCKE

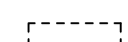

BET	ANT	ÄNDRINGEN AVSER	SIGN	DATUM
<b>RELATIONSHANDLING</b>				
<b>OXELGATAN PARKERING EKHAGEN JÖNKÖPING</b>				
 www.markmiljoab.se				
 Rosenbergsgatan 6 554 51 JÖNKÖPING Tel: 036-16 68 00 Fax: 036-16 68 09 www.lmk-dev.se E-post: lmk@lmk-dev.se				
UPPDRAG NR	KONSTRUERAD AV	HANDLÄGGARE		
1335	CH	CH		
DATUM	UPPDRAGSLEDARE			
2013-09-26	KENTH HENRIKSSON			
<b>PARKERINGSPLATSER SITUATIONSPLAN</b>				
SKALA A1	1:100	NUMMER	<b>M10:1.1</b>	
SKALA A3	1:200			
ORIGINALFORMAT: A1				

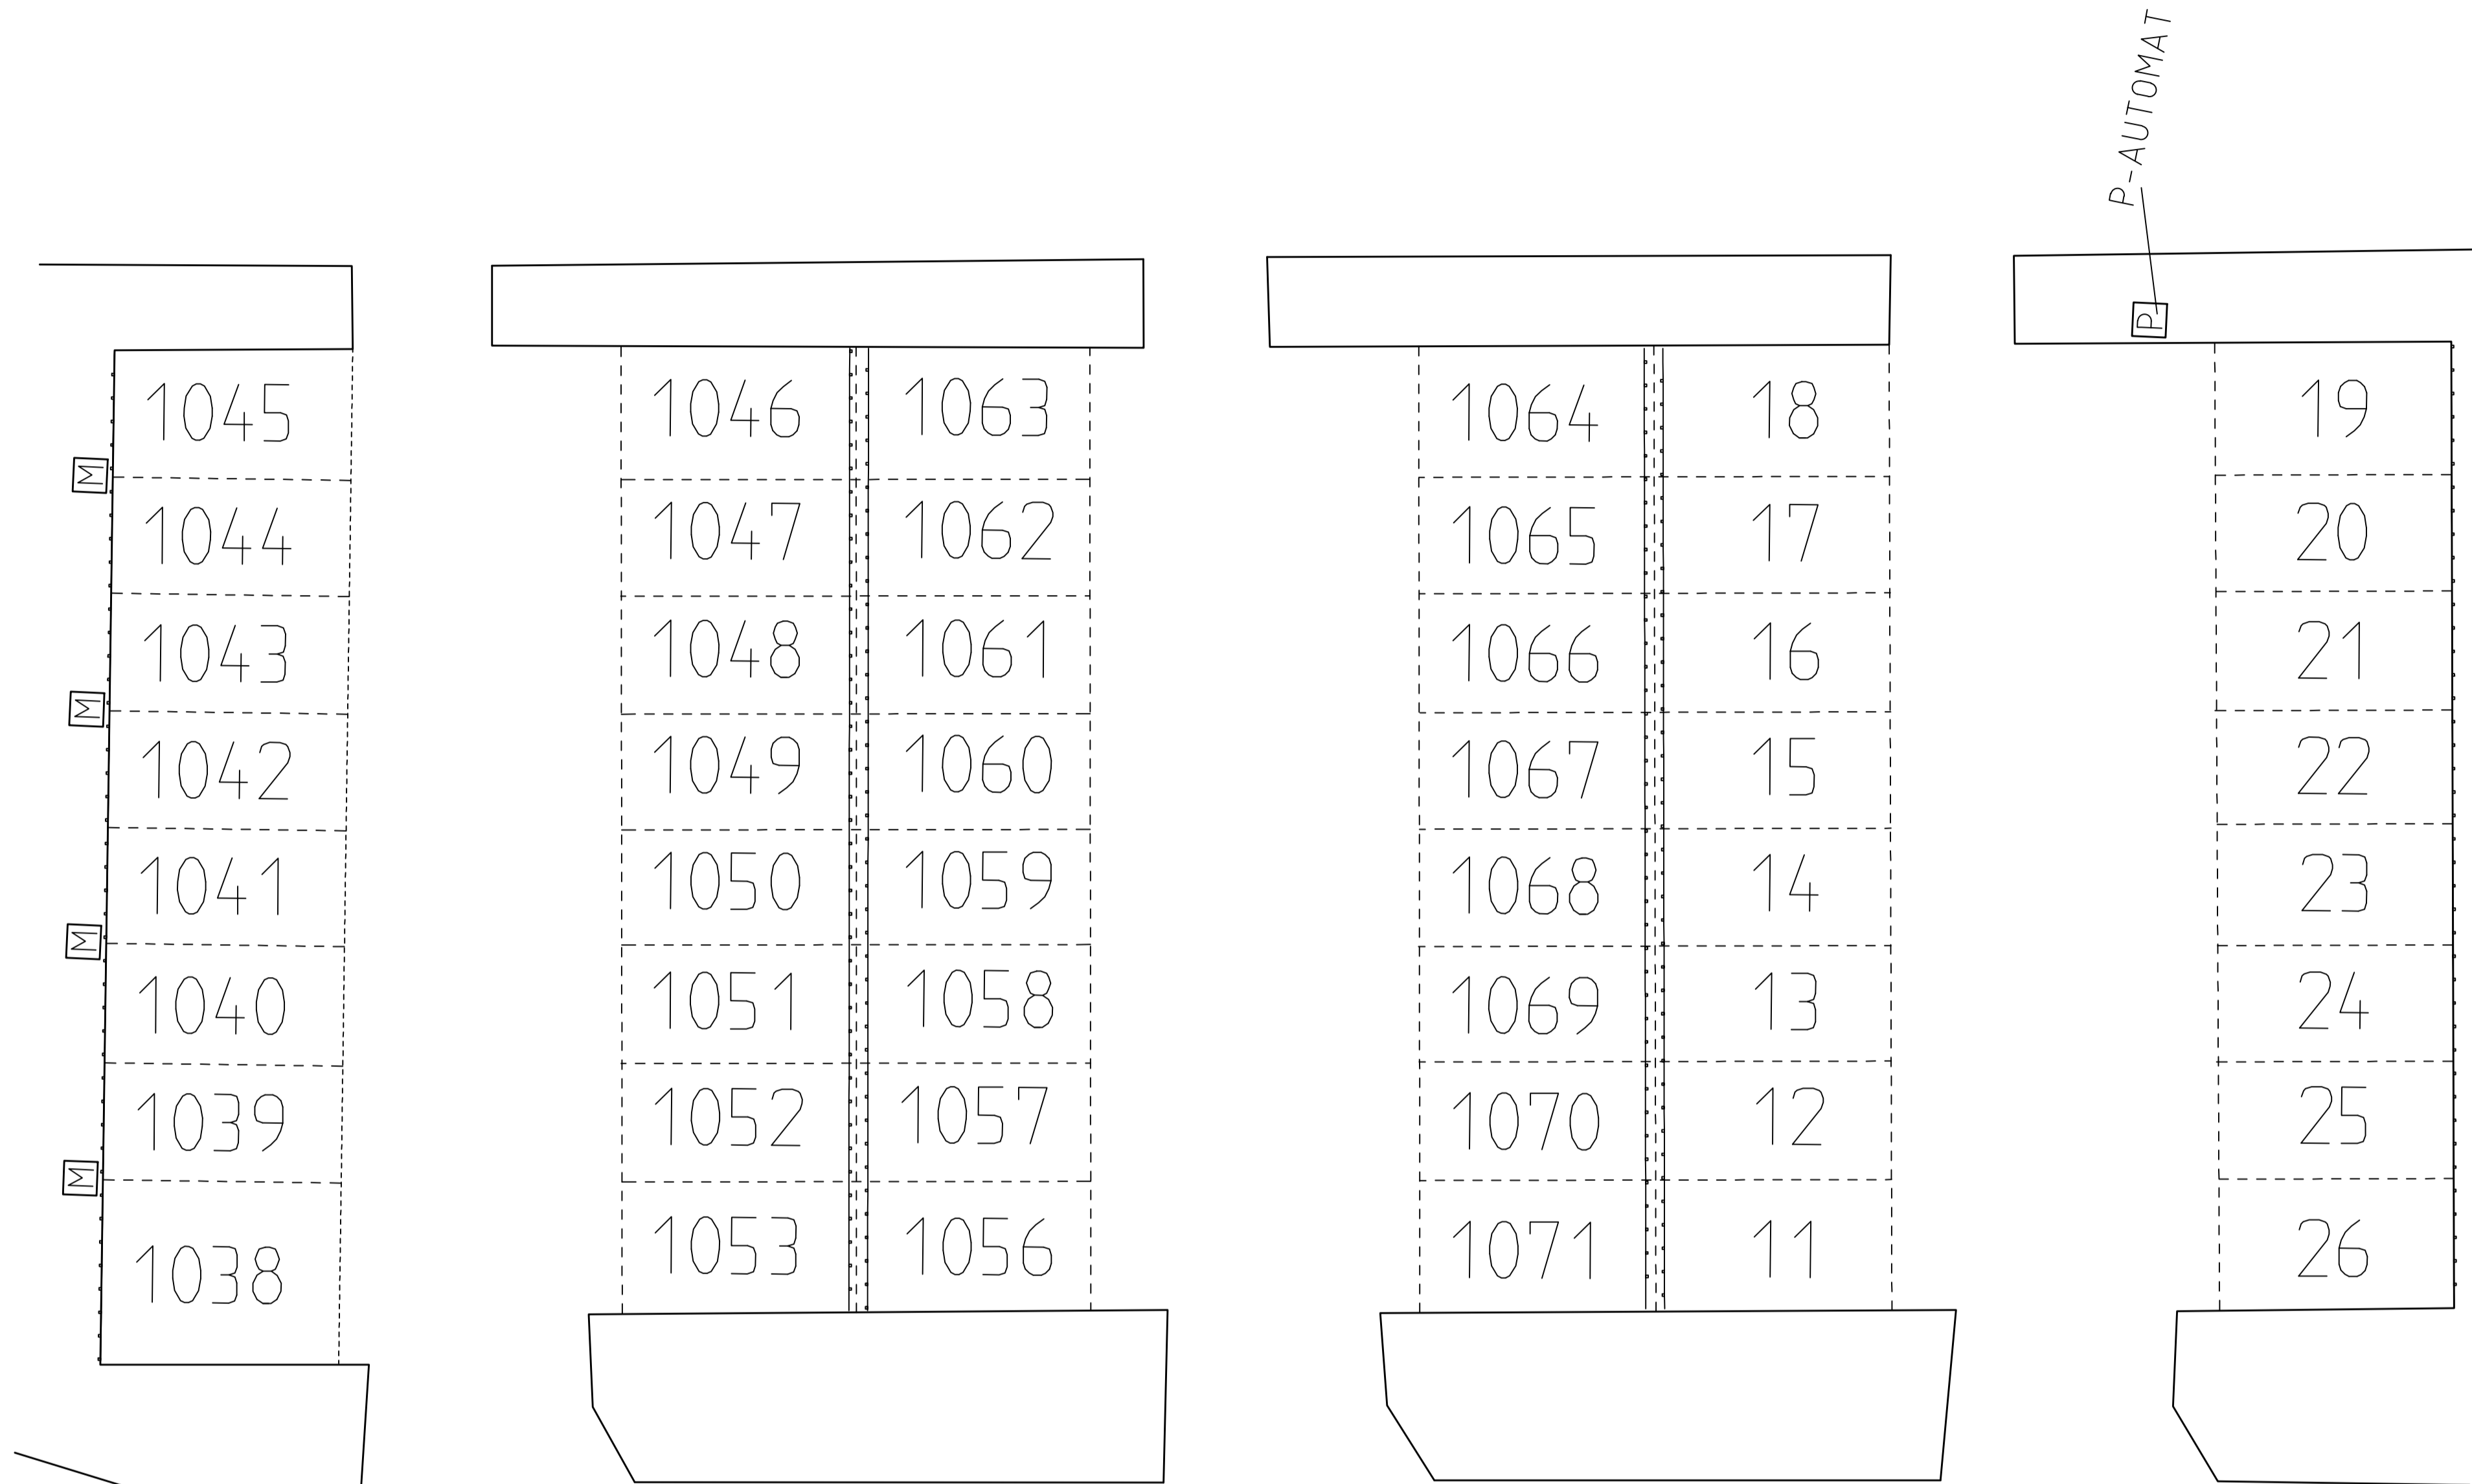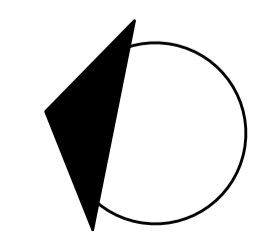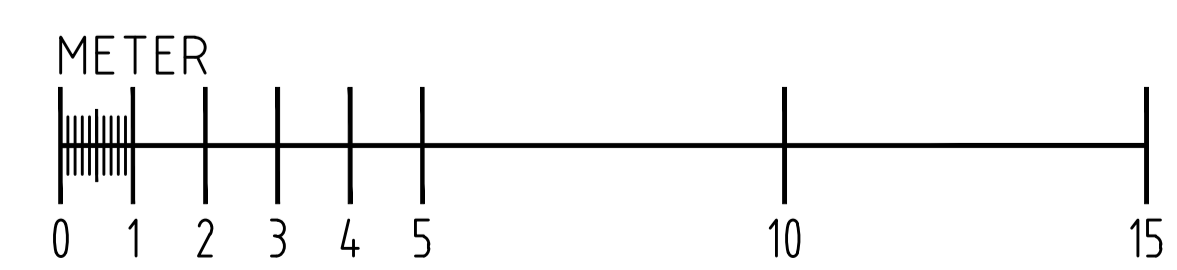

XREF (.dwg)

PLOTTFIN: GRUNDFIL: K:\P000\1335\ARTID\DEF\W10\_1.dwg 2013-10-01