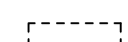


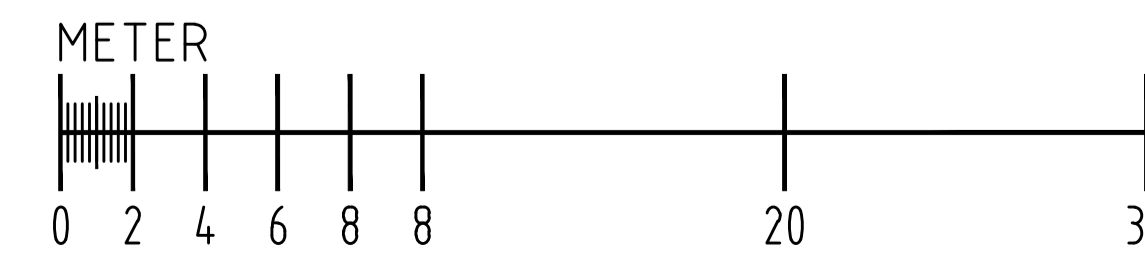
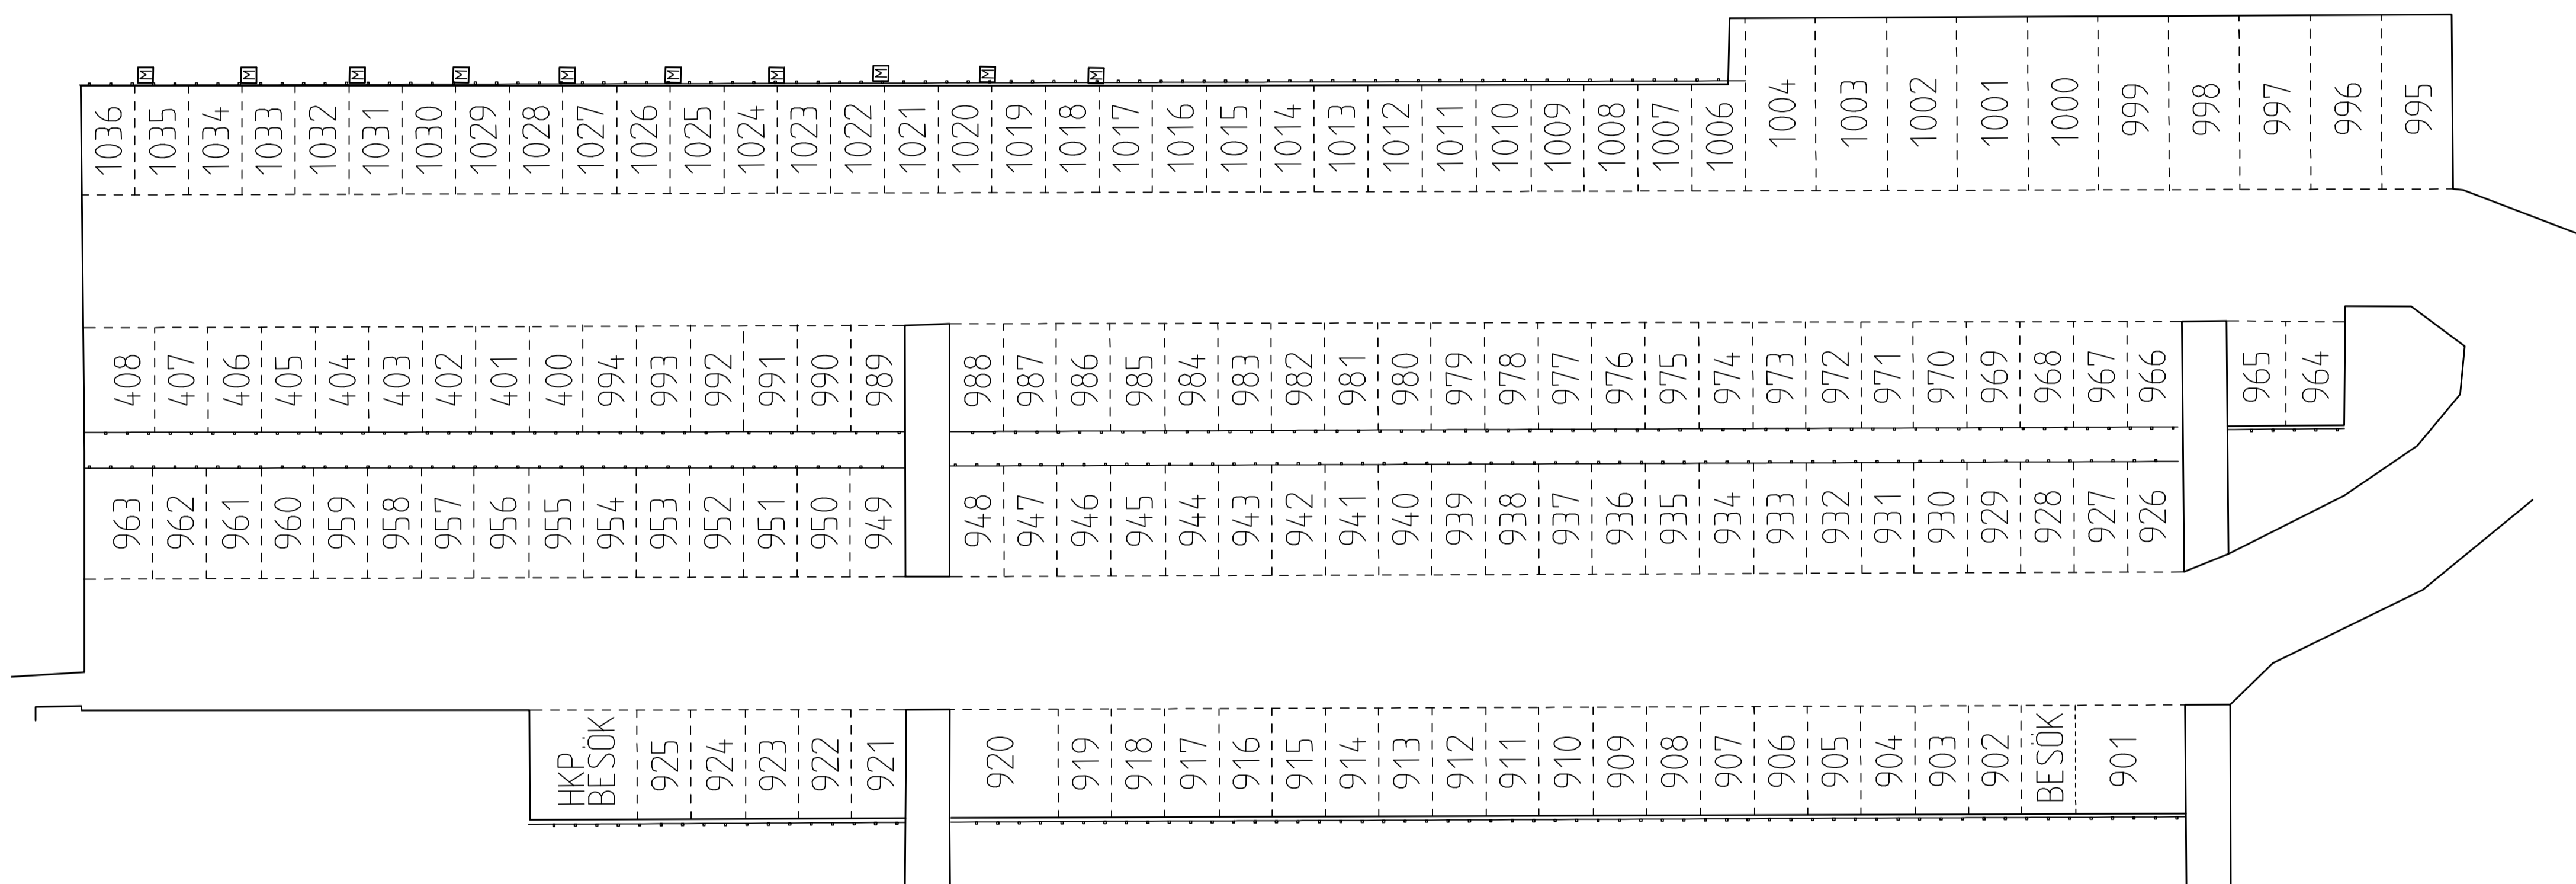


TECKENFÖRKLARING

-  PARKERINGSPLATS
-  MOTORVÄRMARE
-  RÄCKE



BET	ANT	ÄNDRINGEN AVSER	SIGN	DATUM
RELATIONSHANDLING				
OXELGATAN PARKERING EKHAGEN JÖNKÖPING				
 www.markmiljoab.se				
				
Rosenbergsgratan 6 554 51 JÖNKÖPING Tel: 036-16 68 00 Fax: 036-16 68 09 www.lmk-dev.se E-post: lmk@lmk-dev.se				
UPPDRAG NR	KONSTRUERAD AV	HANDLÄGGARE		
1335	CH	CH		
DATUM	UPPDRAGSLEDARE			
2013-09-26	KENTH HENRIKSSON			
PARKERINGSPLATSER SITUATIONSPLAN				
SKALA A1	1:200	NUMMER		
SKALA A3	1:400	M10:1.3		
				BET

ORIGINALFORMAT: A1

PLOTTFIN: GRUNDFIL: K:\P00CY1335\ARTID\DEF\W10_1.dwg PLOTIDA TID: 2013-10-01

XREF (.dwg)